

Warszawa

Kanalizacja

ZNAM Pez 840 84 208 1366 R. 18. 15

Dokumentacja powykonawcza


134 P

Wzrost na plan 200
Przebieg kanału

SZKIC

zobaczono odbiorczy
kanatu muru 7^o kl. w ul. Grenadierów
od Al. Maszyngtona do ulicy Chruszczowskiej

Skala 1:2500

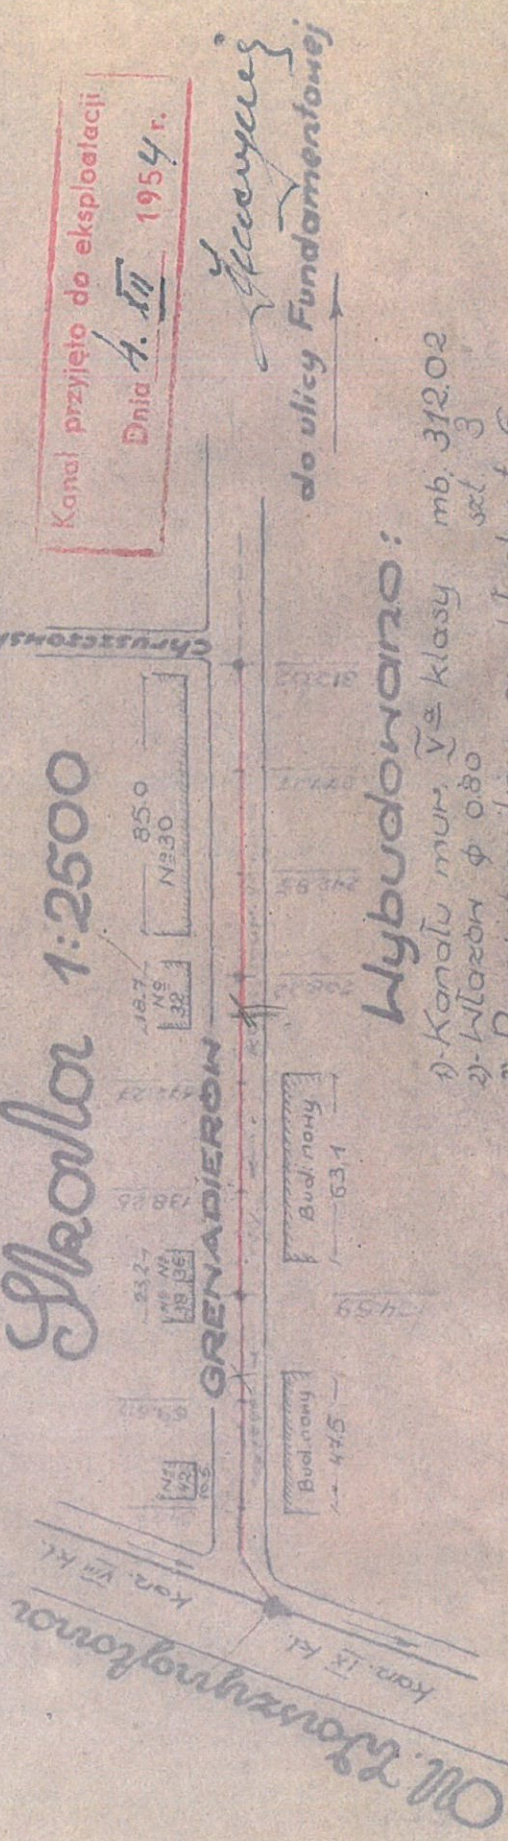

Kanal przyjęto do eksploatacji

Wzrost
do ulicy Fundamentowej

Wybudowano:

- 1) Kanatu mur. 7^o klasy mb. 312.02
- 2) Włazów ϕ 0.80 szt. 3
- 3) Przewietrzników zwykłych szt. 6

Przebieg kanału do eksploatacji

Kreslit. *[Signature]*
Sprawdził *[Signature]*

Chyżycki

Warszawa, dnia 29. II. 1954